

ООО «Архитектура и градостроительство»

Проект внесения изменений в проект планировки и проект
межевания части квартала в районе жилого дома по адресу:
г. Аксай, ул. Мира, 2-а.

Проект планировки территории.
Основная часть.

10-2023-ПП1

Директор:

Войнова Т.Г.

Исполнитель:

Бобряшов А.А.

Исполнитель:


Попов А.В.

г. Аксай
2023 г.







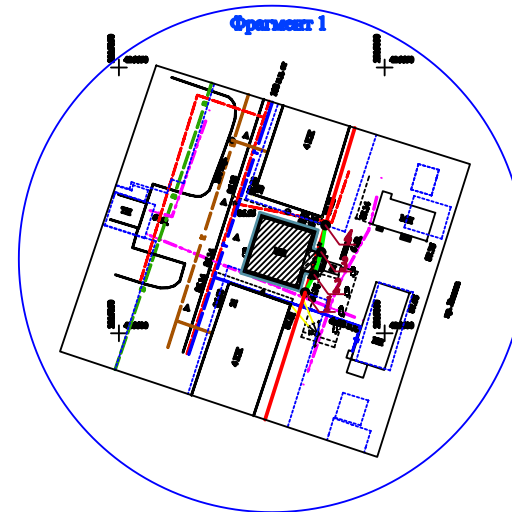


[illegible]


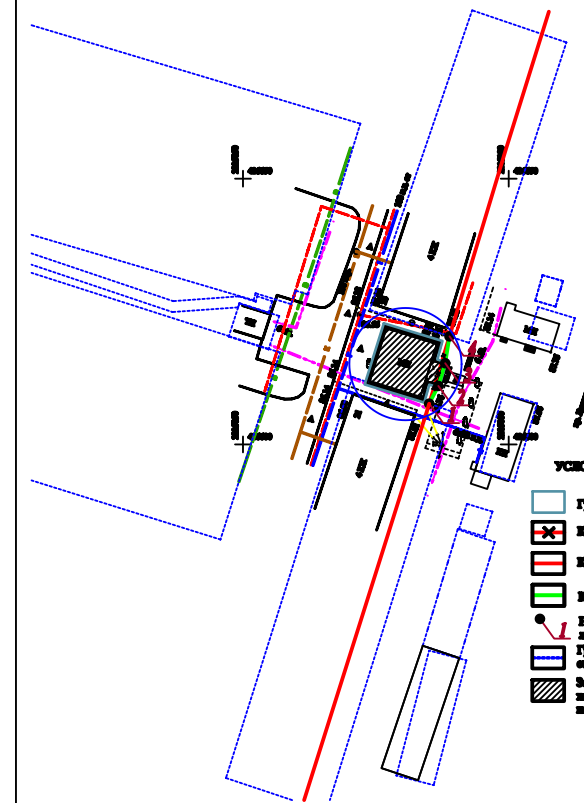


[illegible]

ООО «Архитектура и градостроительство»

Проект внесения изменений в проект планировки и проект
межевания части квартала в районе жилого дома по адресу:
г. Аксай, ул. Мира, 2-а

Проект межевания территории.
Основная часть.

10-2023-ПМ1

Директор:

Войнова Т.Г.

Исполнитель:

Бобряшов А.А.



Исполнитель:

Попов А.В.

г. Аксай
2023 г.

ЧЕРТЕЖ МЕЖЕВАНИЯ ТЕРРИТОРИИ

M 1:500

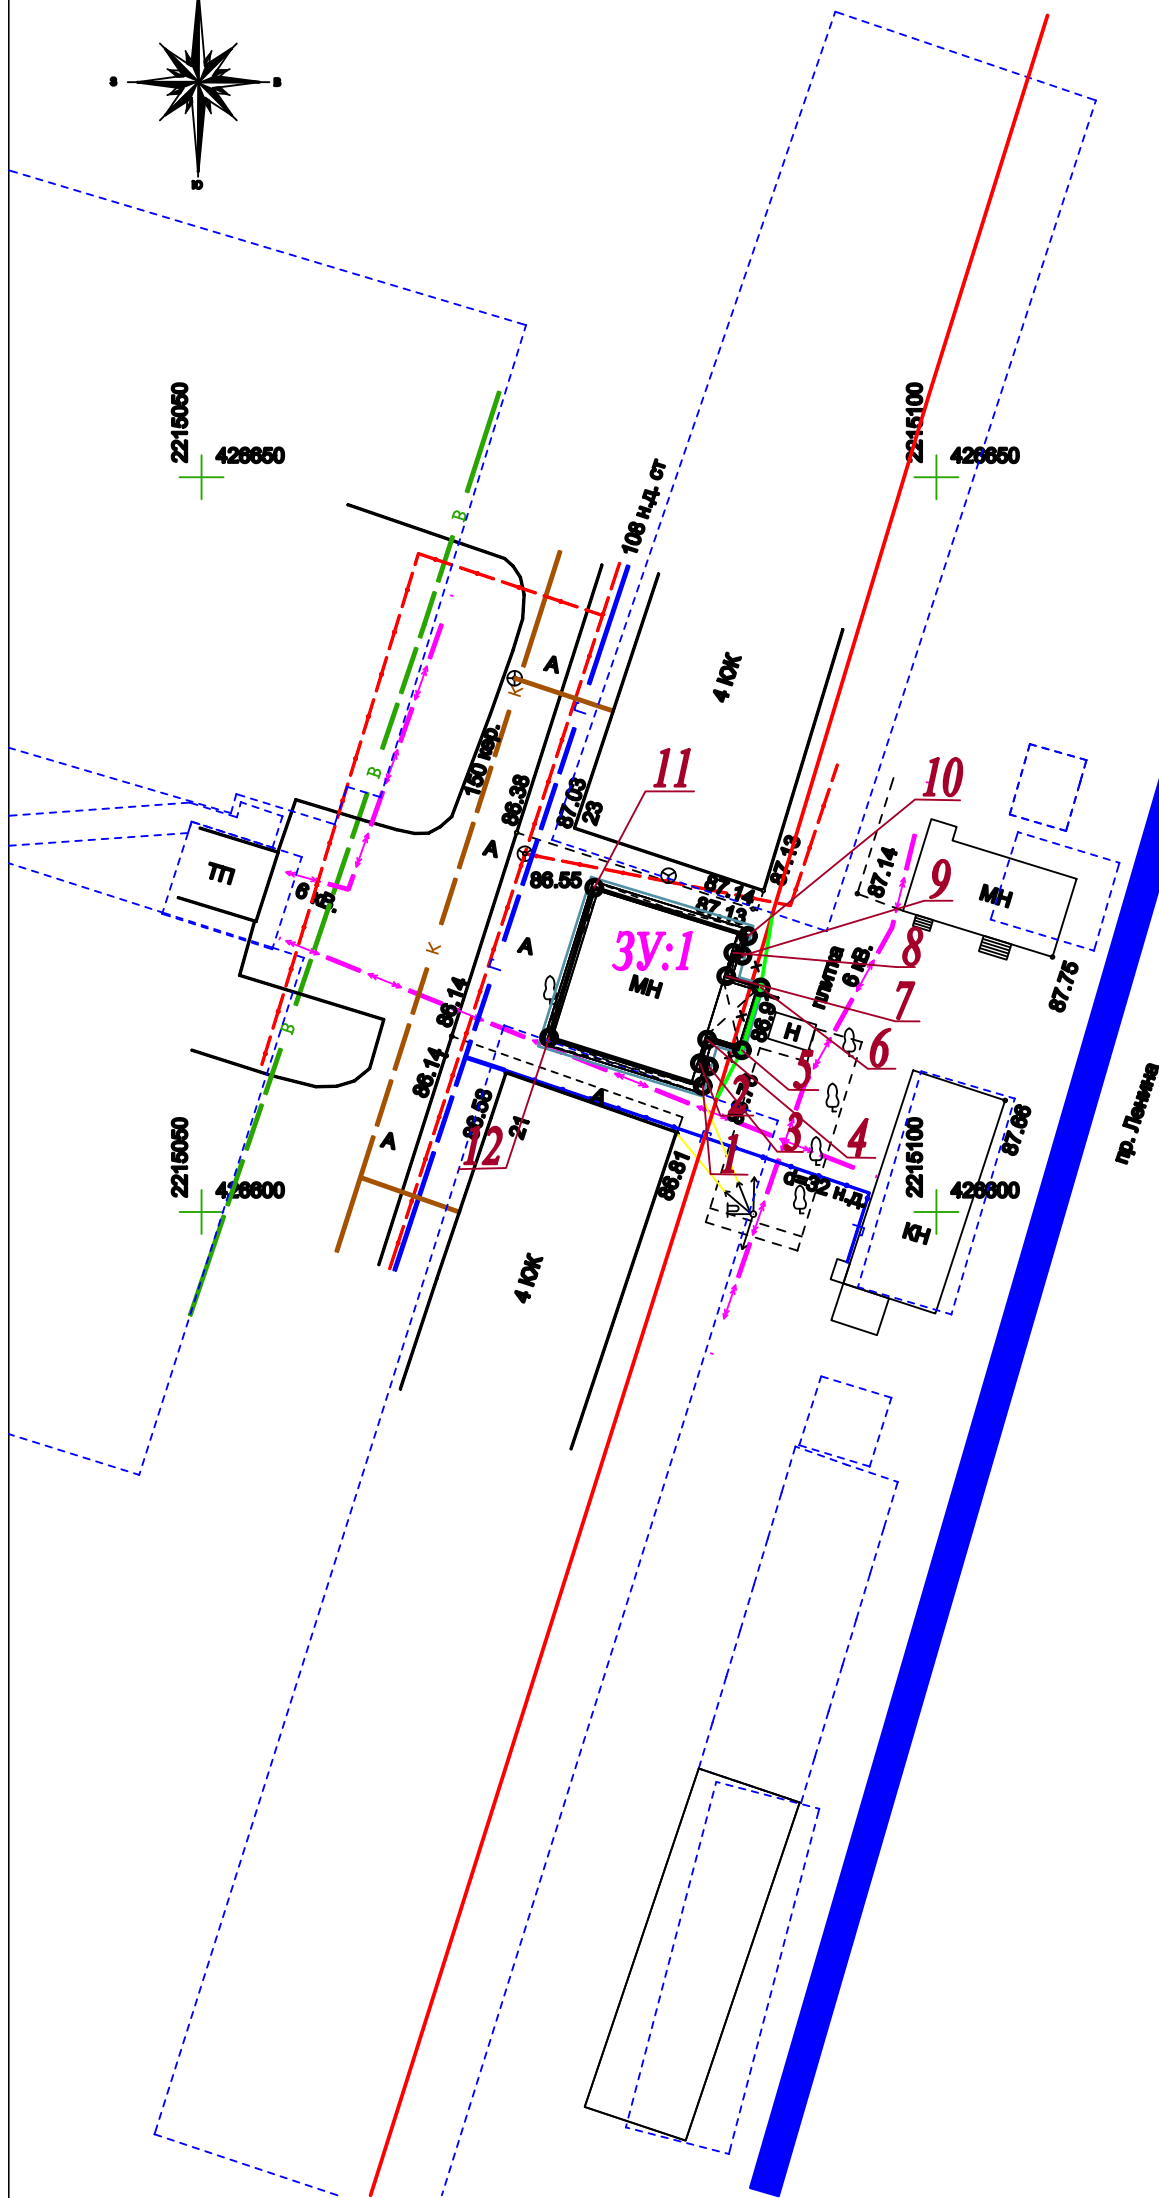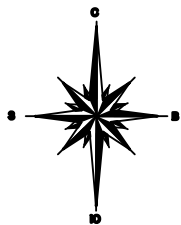

УСЛОВНЫЕ ОБОЗНАЧЕНИЯ:

- | | |
|---|---|
|  | Границы проектирования |
|  | Красная линия отменяемая |
|  | Красная линия утверждённая |
|  | Красная линия проектируемая |
|  | Номера точек проектируемой красной линии |
|  | Границы земельных участков, стоящих на кадастровом учете |
| ЗУ:1 | Обозначение формируемого земельного участка |
|  | Граница формируемого земельного участка с видом разрешенного использования "магазина" |
|  | Существующий элемент планировочной структуры - улично-дорожная сеть проспект Ленина |
|  | Граница существующего элемента планировочной структуры - квартала |

				10-2023-ПМ1			
				Проект внесения изменений в проект планировки территории и проект межевания, части квартала в районе жилого дома по адресу: г. Аксай, ул. Мира, 2-а			
Должность	ФИО	Подпись	Дата	Проект межевания территории. Основная часть	Стадия	Лист	Листов
Директор	Войнова Т.Г.		04.23		III	1	1
Вед. архитектор							
Выполнил	Попов А.В.		04.23				
Выполнил	Бобряшов А.А.		04.23	Чертеж планировки территории М 1:1000	ООО "Архитектура и градостроительство" г. Аксай 2023 г.		